



GÄLLANDE BESTÄMMELSER
BBR, EKS

LASTFÖRUTSÄTTNINGAR:
NYTTIG LAST BALKONG- 35kN/m²


STÅLKONSTRUKTIONER
BEF. STÅLBALKAR AV RÄLS RENGÖRS FRÄN ALL ROST
NER TILL REN STÄLYTA.
UPPTÄCKS, VID RENGÖRING, ROSTANGREPP SOM BEDÖMS
ÄVENTYRA BÄRIGHETEN SKALL KONSTRUKTÖR KONTAKTAS
FÖR NÄRMARE BEDÖMNING.
ARMERINGSKVALITET-B500, NÄT Nps500
BETONGKVALITET-C35/45 FÖRSTBESTÄNDIG

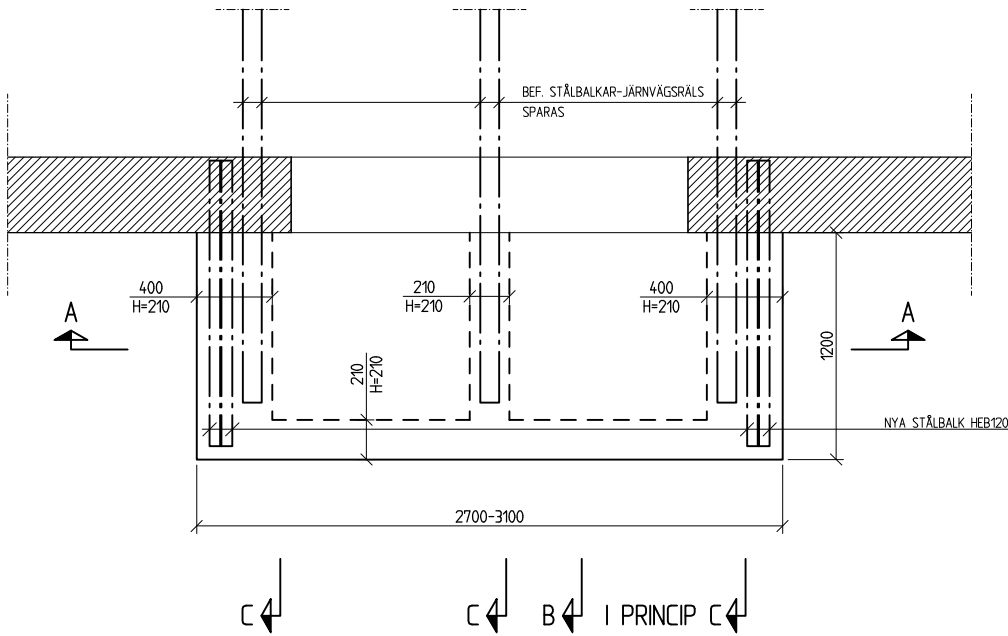


PLANRITNING BALKONG 1:20
PRINCIP FÖR 2ST BALKONGER MOT INNEGÅRD
HÖGST UPP SOM GÖRS OM

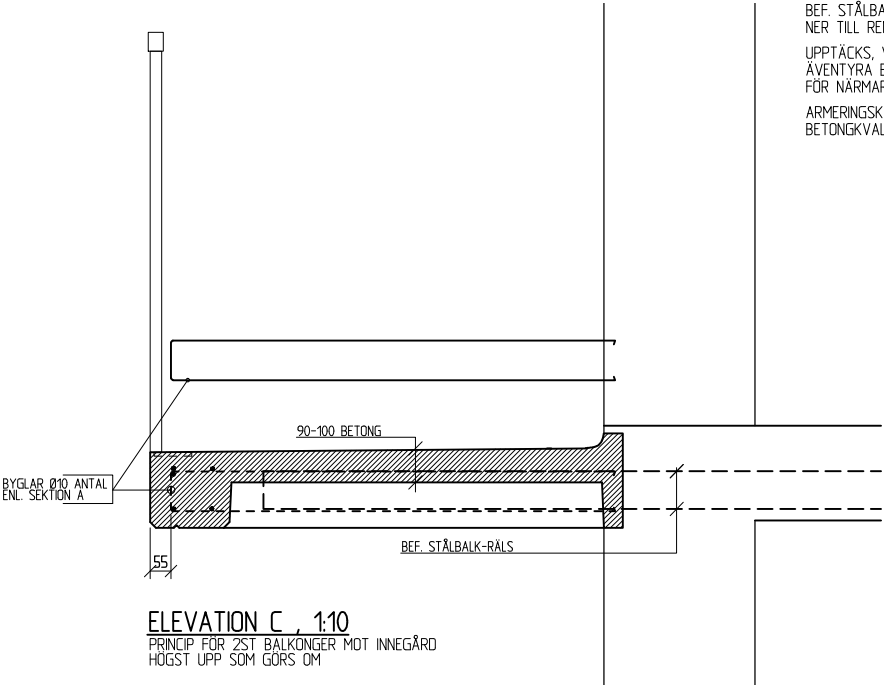

ELEVATION C, 1:10
PRINCIP FÖR 2ST BALKONGER MOT INNEGÅRD
HÖGST UPP SOM GÖRS OM

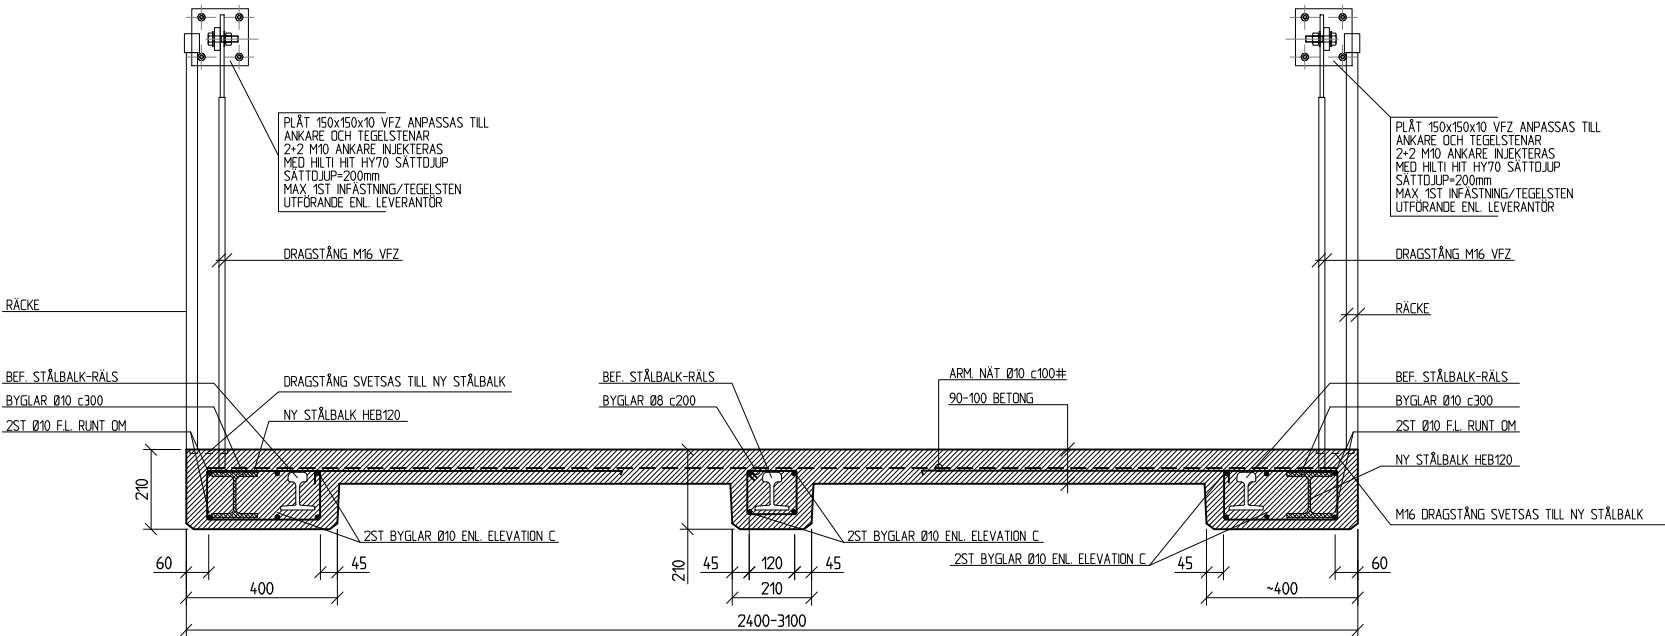

SEKTION A, 1:10
PRINCIP FÖR 2ST BALKONGER MOT INNEGÅRD
HÖGST UPP SOM GÖRS OM

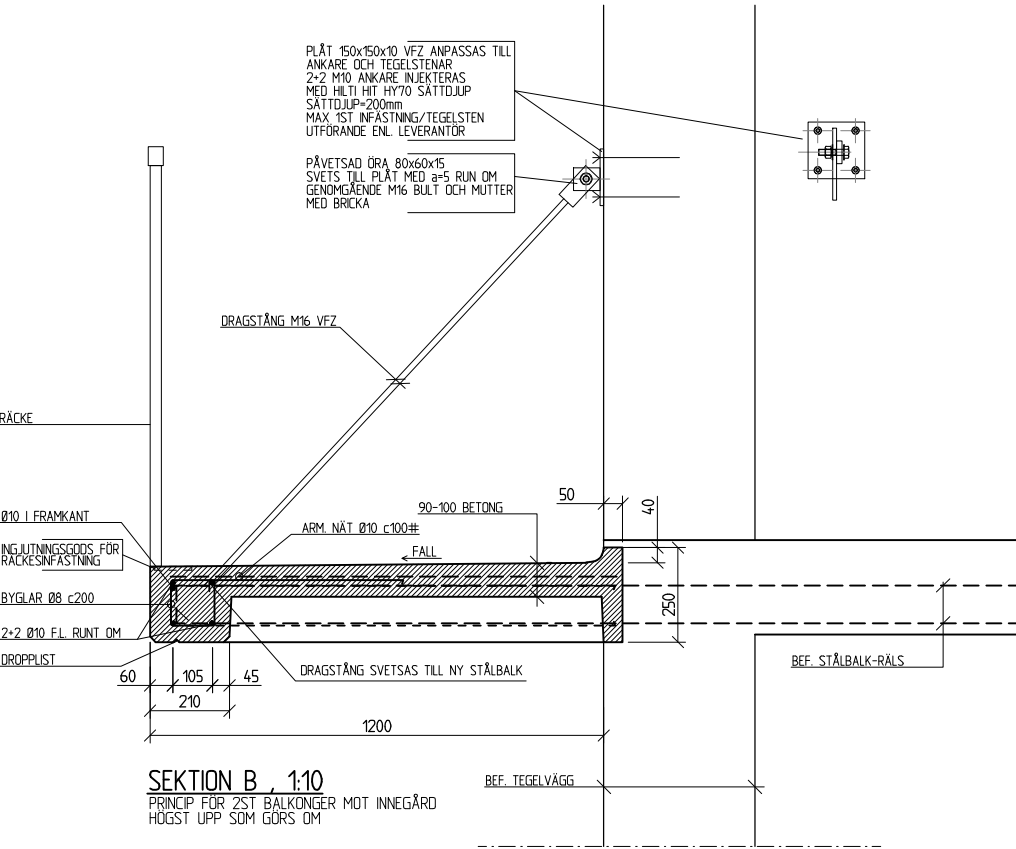

SEKTION B, 1:10
PRINCIP FÖR 2ST BALKONGER MOT INNEGÅRD
HÖGST UPP SOM GÖRS OM

XREF:
LAGER

RELATIONSHANDLING					
REV	ANT	REVIDEREN AVSER		SEN	DATUM
HILLTORP NORRA 5 HELSINGBORG OMBYGGNAD AV BALKONGER PLAN SEKTIONER DETALJER					
RITAD AV FS		KONSTR AV FS		GRANSKAD AV FS	
HELSINGBORG 2013-07-12		SKALA A1 - 1:20 1:10 A3 - 1:40 1:20		ARBETSNUMMER 11210	
		RITINGSNUMMER K20.6-01		REV X	