

BBR, EKS


LASTFÖRUTSÄTTNINGAR:
SNÖLAST - SNÖZON 1,0
VINDLAST - TERRÄNGTYP 0, REF. HASTIGHET 26 m/s

STÅLKONSTRUKTIONER
KKR-PROFILER - KVALITET S 355
GÅNGSTÄNGER, MUTTER OCH BRICKA- 8.8 EL-FÖRZINKAD
ROSTSKYDDSKLASS: C2
GRUNDMÅLNING: 40 mvm
TACKMÅLNING: 40 mvm


TRÄKONSTRUKTIONER
VIRKESKVALITET ENLIGT RITNINGAR
PLYWOODSKIVA AV U-KVALITET

MONTERING


KONTROLL
GRUNDKONTROLL SKALL UTFÖRAS OCH
DOKUMENTERAS ENL EKS A14-A18.

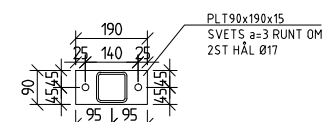


DETALJ D 1:10

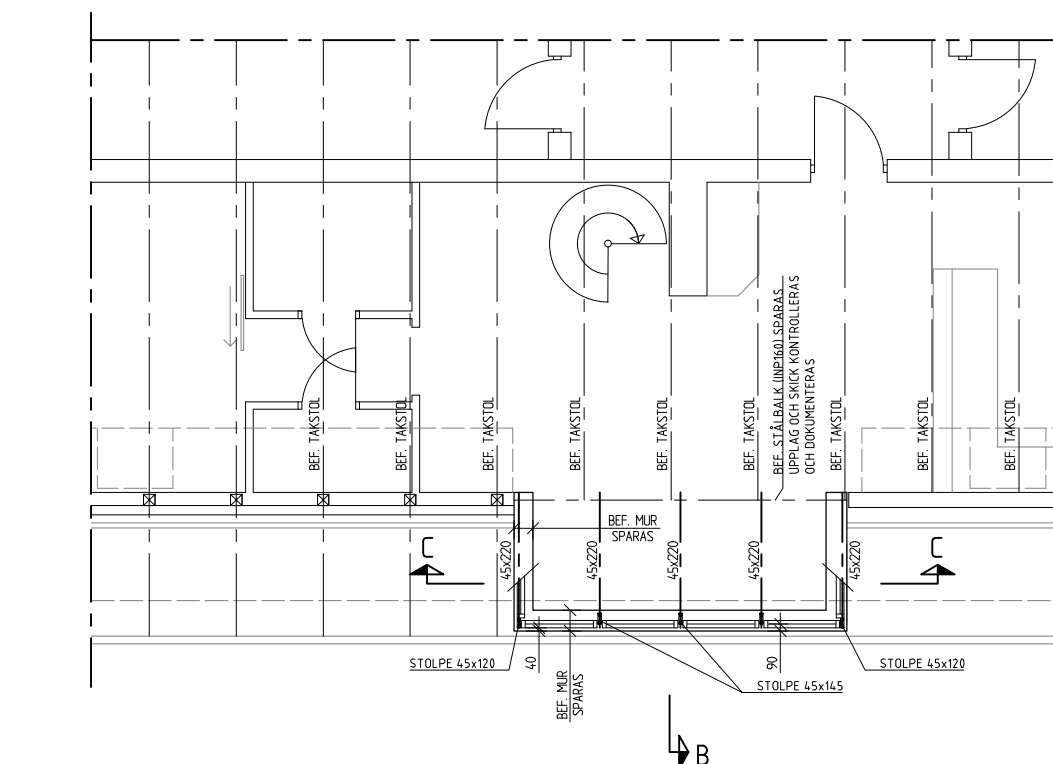

BJÄLKLAG 600 1:50

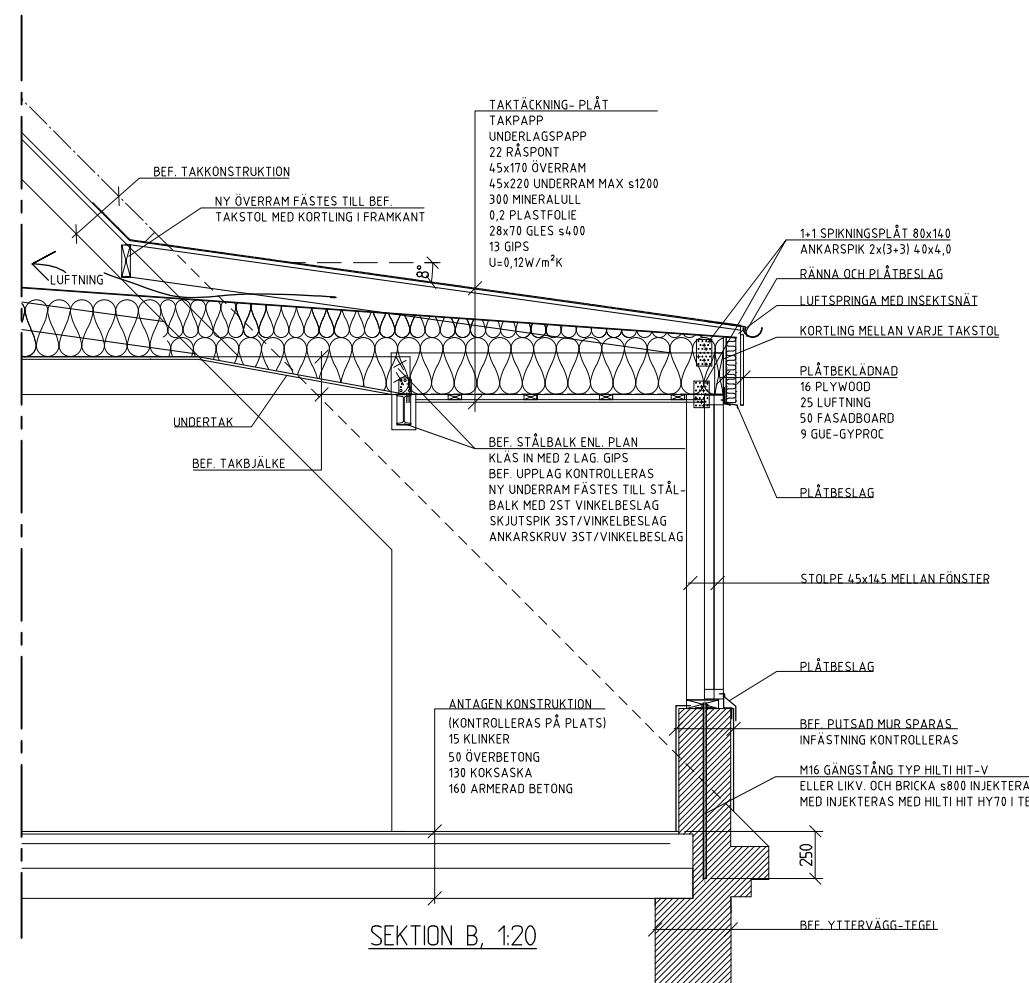

SEKTION B, 1:20

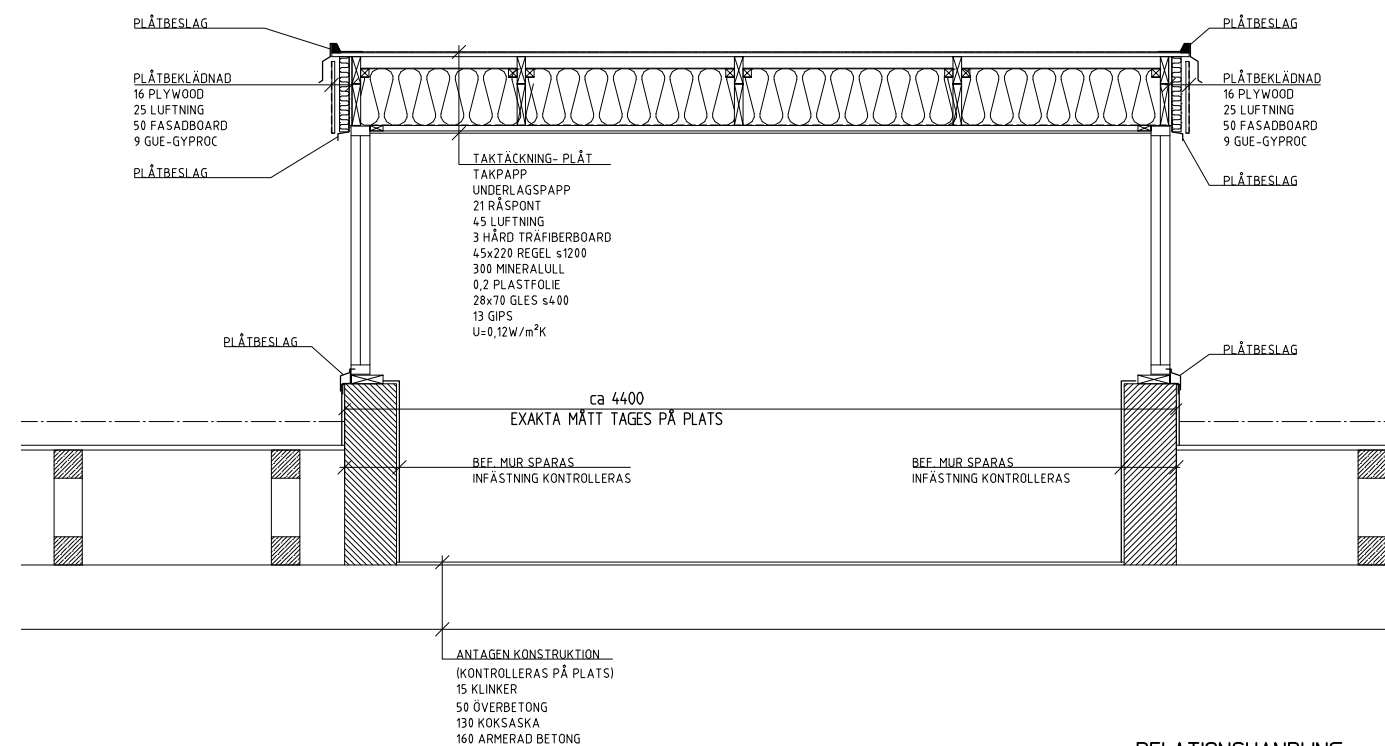

SEKTION C, 1:20

RELATIONSHANDLING



TEL 042-12 00 10	
RITAD AV FS	KONSTR AV FS
GRANSKAD AV	
HELSINGBORG	SKALA A1 - 150 12
2013-07-12	A3 - 1100 1

X	X	X		X	X
REV	ANT	REVIDERINGEN AVSER		SIGN	DATUM
HILLTORP NORRA 5 HELSINGBORG OMBYGGNAD AV KUPA PLAN SEKTIONER DETALJER					
ARBETSNUMMER			RITNINGSNUMMER		REV
11210			K201-601		X