



BBR, EKS

LASTFÖRUTSÄTTNINGAR:
NYTTIG LAST BALKONG- 3.5 kN/m^2


STÅLKONSTRUKTIONER
BEF. STÅLBALKAR AV RÅLS RENGÖRS FRÅN ALL ROST
NER TILL REN STÅLTÅTA.
UPPTÄCKS, VID RENGÖRING, ROSTANGREPP SOM BEDÖMS
ÄVENTYRA BÄRHETEN SKALL KONSTRUKTÖR KONTAKTAS
FÖR NÄRMARE BEDÖMNING.
ARMERINGSKVALITET-B500, NÅT Nps500
BETONGKVALITET-C35/45 FÖRSTEBESTÄNDIG

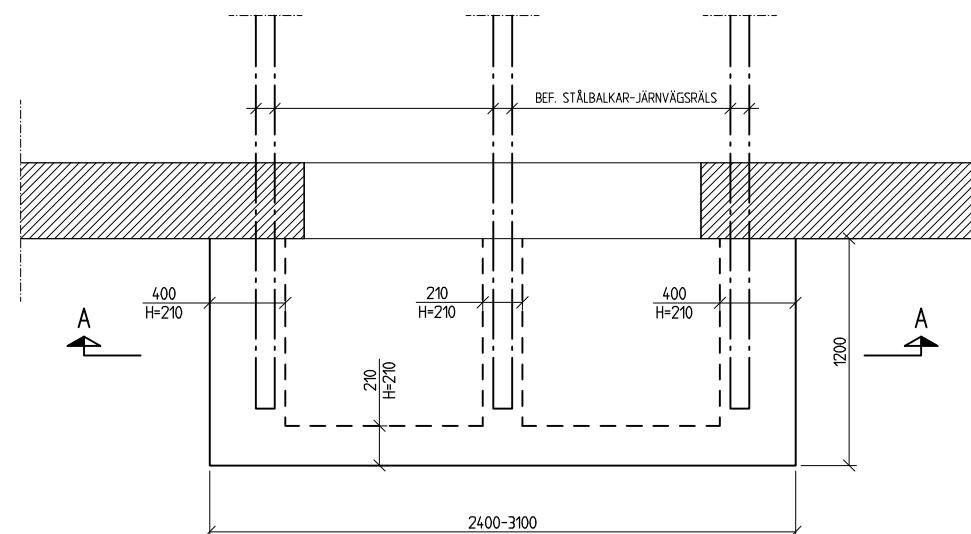


PLANRITNING BALKONG 1:20

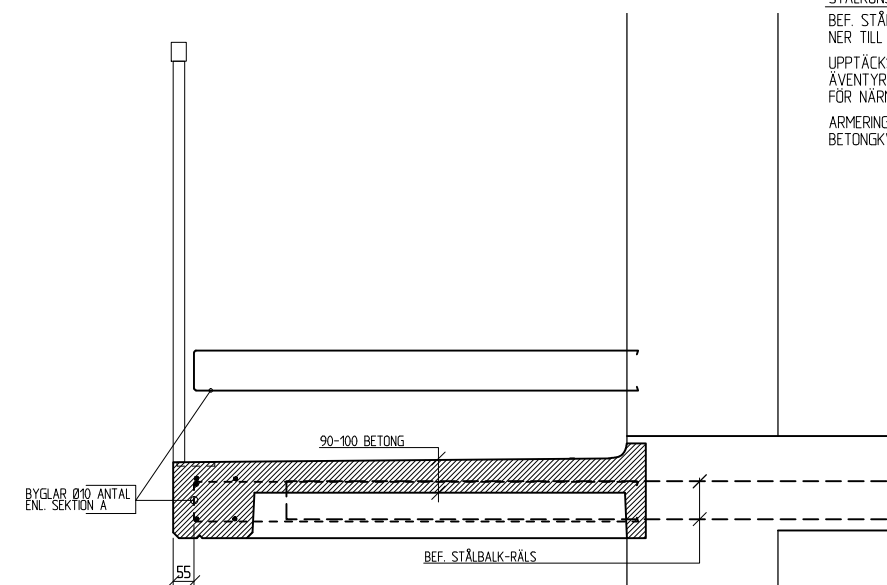

ELEVATION C , 1:10

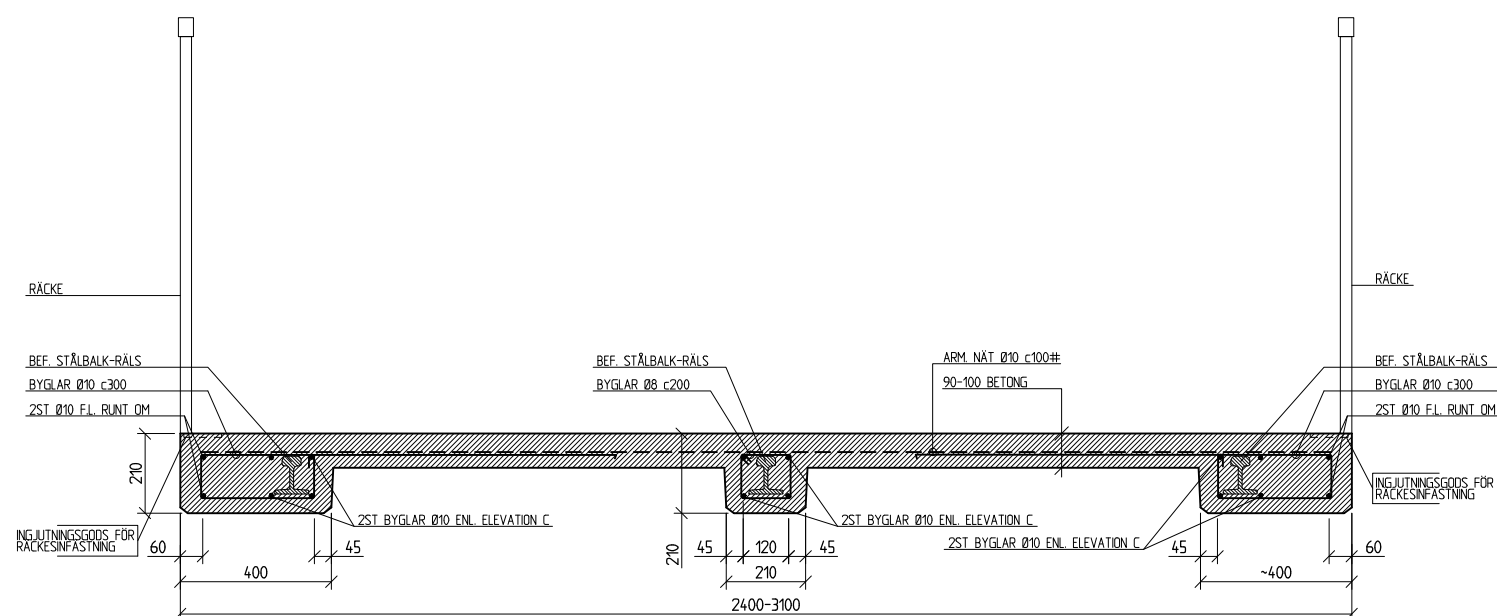

SEKTION A , 1:10

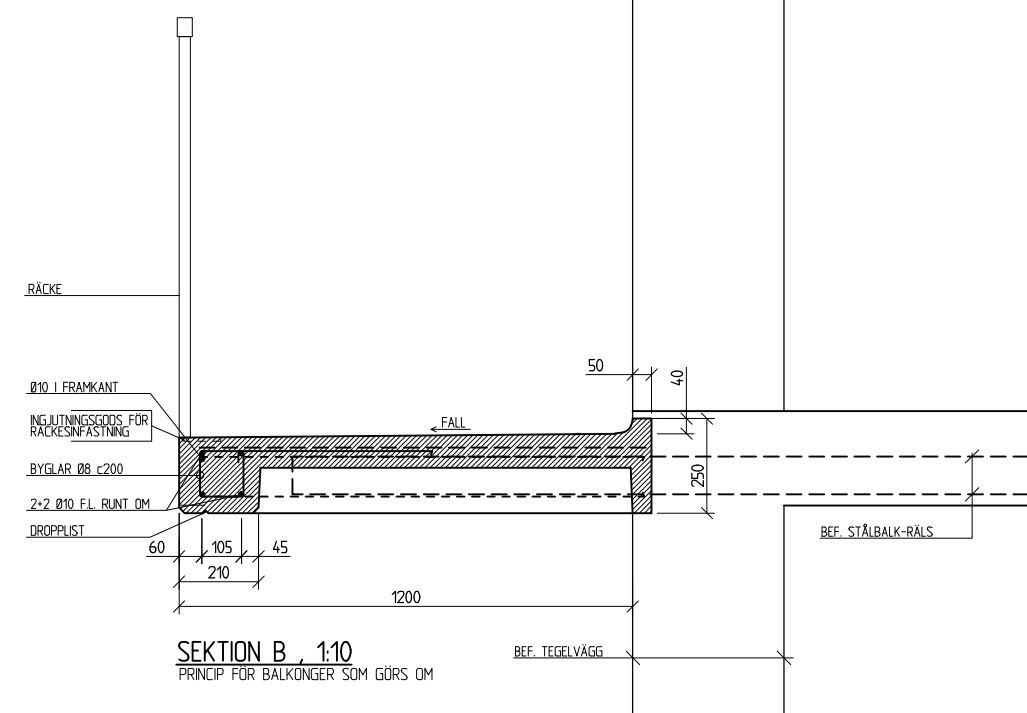

SEKTION B , 1:10

XREF: LAGER

RELATIONSHANDLING				X	X	X	X	X
				REV	ANT	REVIDERINGEN	AVSER	SIGN
 AKERMANS Ingenjörbyrå ab ST CLEMENS GATA 45 252 34 HELSINGBORG TEL 042-12 00 10				HILLTORP NORRA 5 HELSINGBORG OMBYGGNAD AV BALKONGER PLAN SEKTIONER DETALJER				
BITAD AV FS		KONSTR AV FS		GRANSKAD AV FS				
HELSINGBORG 2013-07-12		SKALA A1 - 120 1:10 A3 - 140 1:20		ARBETSNUMMER 11210		RITINGSNUMMER K206-02		REV X