RELATIONSHANDLING 2013-07-12
Åkermans ingenjörsbyrå AB
Fidan Sylejmani

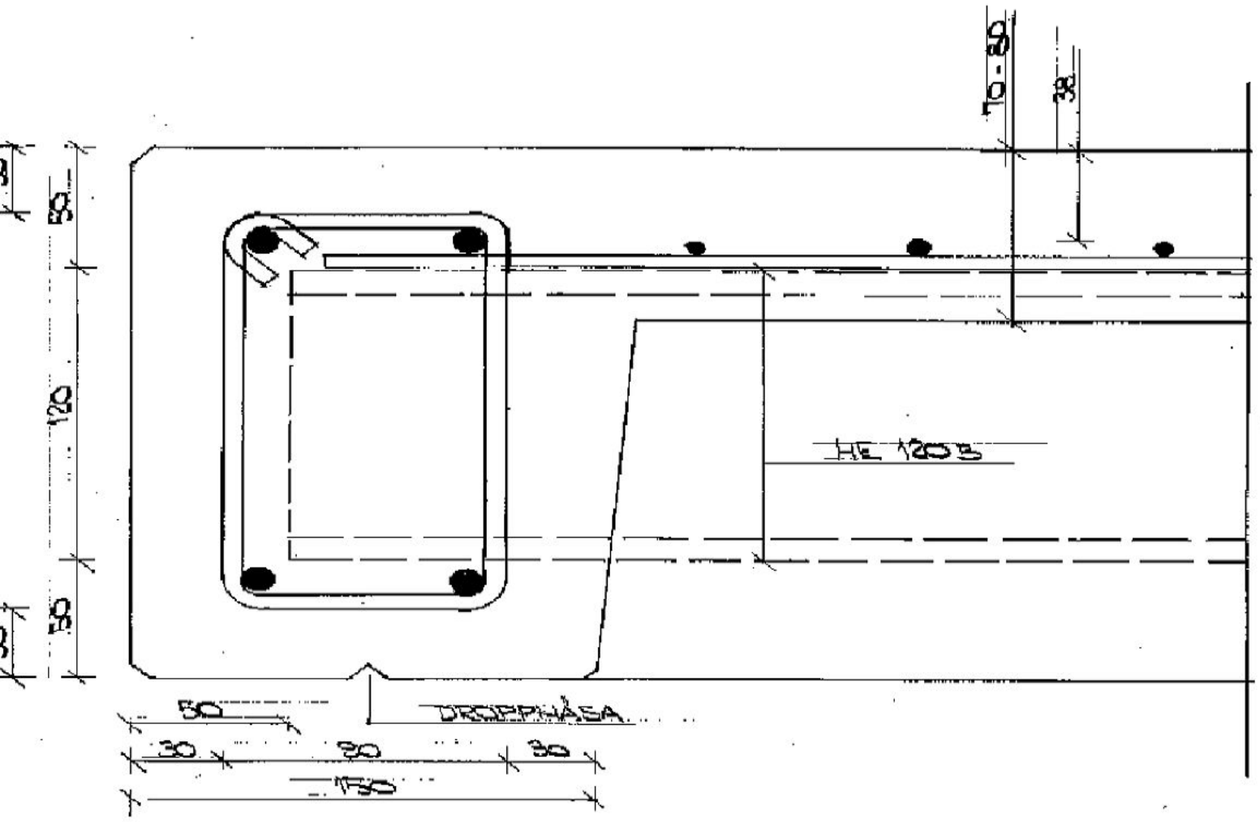

DETALJ B 102.

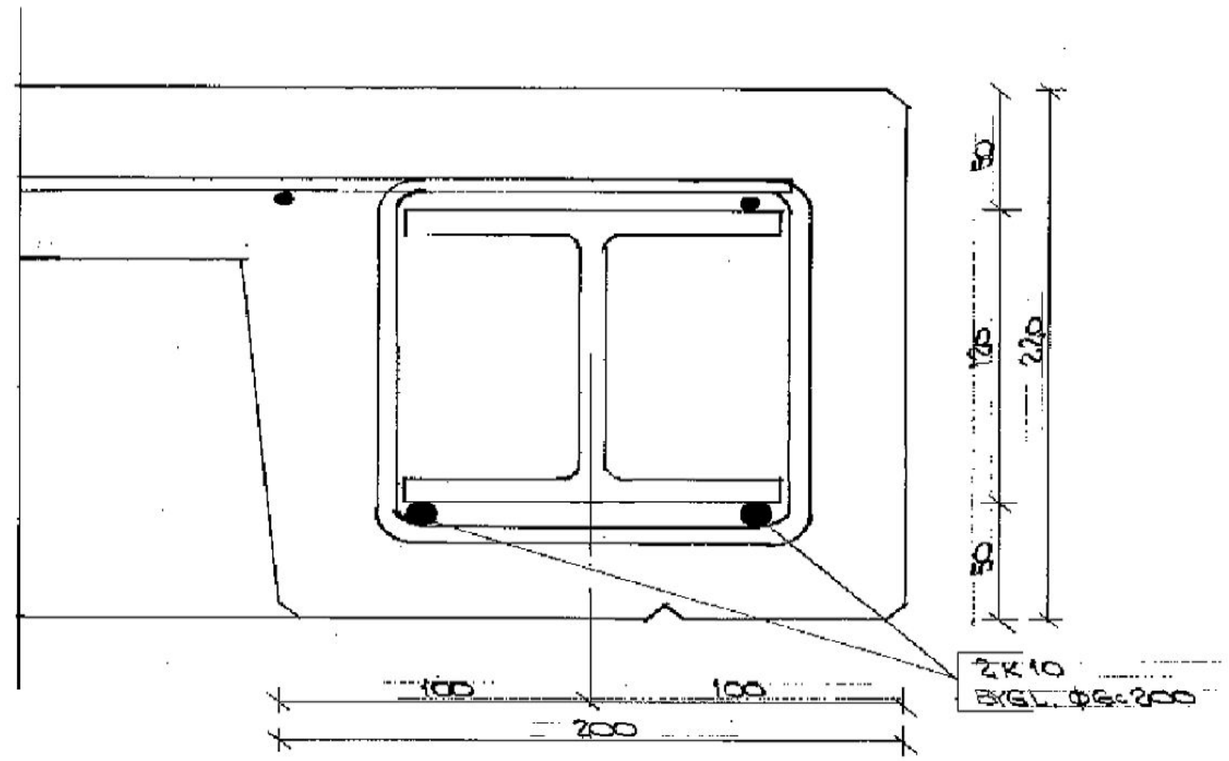

DETALJ C 102.

K3-DETALJER

PRINCIP FOR NYA BALKONGER I VASTER